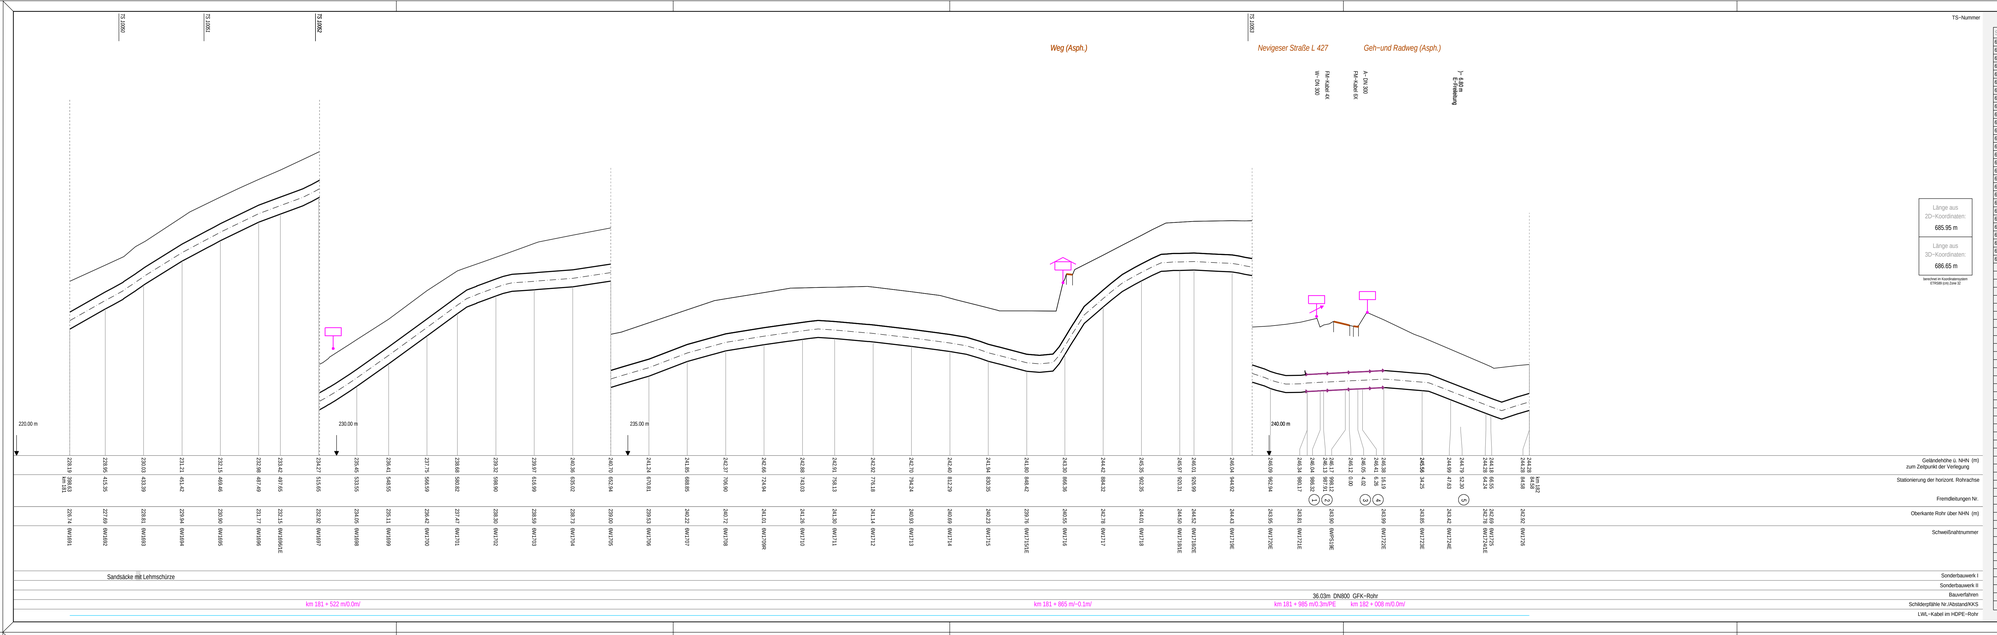

ROHRE

Schweißnaht	Länge	Abs/WD	Werkstoff	Bogen
6W1691	16.72m	813.0x13.4	StE480.7TM	
6W1692	18.04m	813.0x13.4	StE480.7TM	ßB9.0°
6W1693	18.03m	813.0x13.4	StE480.7TM	
6W1694	18.04m	813.0x13.4	StE480.7TM	ßB8.9°
6W1695	18.04m	813.0x13.4	StE480.7TM	ßB8.8°
6W1696/1E	26.13m	813.0x13.4	StE480.7TM	
6W1697	18.00m	813.0x13.4	StE480.7TM	ßB17.9°
6W1698	17.91m	813.0x13.4	StE480.7TM	ßB17.9°
6W1699	47.27m	813.0x13.4	StE480.7TM	
6W1701	18.08m	813.0x13.4	StE480.7TM	ßB1.8°
6W1702	18.08m	813.0x13.4	StE480.7TM	ßB1.5°
6W1703	126.04m	813.0x13.4	StE480.7TM	
6W1710	15.10m	813.0x13.4	StE480.7TM	ßB1.0°
6W1711	54.16m	813.0x13.4	StE480.7TM	
6W1714	18.06m	813.0x13.4	StE480.7TM	ßB1.0°
6W1715	18.06m	813.0x13.4	StE480.7TM	ßB1.5°
6W1715/1E	17.94m	813.0x13.4	StE480.7TM	ßB9.0°
6W1716	17.96m	813.0x13.4	StE480.7TM	ßB5.3°
6W1717	18.03m	813.0x13.4	StE480.7TM	ßB1.0°
6W1718	17.95m	813.0x13.4	StE480.7TM	ßB2.0°
6W1718/1E	6.69m	813.0x13.4	StE480.7TM	
6W1718/2E	17.92m	813.0x13.4	StE480.7TM	ßB20.4°
6W1719E	18.02m	813.0x13.4	StE480.7TM	ßB20.6°
6W1720E	17.23m	813.0x13.4	StE480.7TM	ßB20.4°
6W1721E	54.08m	813.0x13.4	StE480.7TM	
6W1723E	13.38m	813.0x13.4	StE480.7TM	ßB2.0°
6W1724E	18.63m	813.0x13.4	StE480.7TM	
6W1725	18.03m	813.0x13.4	StE480.7TM	ßB3.8°
6W1726				

Länge aus 2D–Koordinaten: 685.95 m

Länge aus 3D–Koordinaten: 686.65 m

Berechnet in Koordinatensystem ETRS89 Zone 32

FREMDLEITUNGEN

Nr	LI.Ab.	Leitungsart	Material	SR	Eigentümer
1		W– DN 300	GGG		Stadtwerke / Wuppertal, 42281 Wuppertal, Bromberger Str. 39–41
2		FM–Kabel 4X			Deutsche Telekom AG / Siegen, 57238 Netphen, Untere Industriestr. 20
3		FM–Kabel 6X			Deutsche Telekom AG / Siegen, 57238 Netphen, Untere Industriestr. 20
4		A– DN 300	Beton		Landesbetrieb Straßenbau NRW / Rhein–Berg, 51643 Gummersbach, Albertstr. 22
5		E–Freileitung			Stadtwerke / Wuppertal, 42281 Wuppertal, Bromberger Str. 39–41
6		Freileitung 110kV			Deutsche Bahn AG, 10785 Berlin, Potsdamer Platz 2
7		E–Kabel 1kV			Stadtwerke / Wuppertal, 42281 Wuppertal, Bromberger Str. 39–41

KREUZUNGEN

Str.KRI	Kreuzungsobjekt	Straßenbaulast Verwaltung

ERDGAS–FL WEDAL

DN 800 MOP 100

Bestandsplan – Längsprofil

Maßstab 1:1000 | Höhenmaßstab 1:100

von km 181 + 399 m bis km 182 + 085 m

Plan–Nr. 05.00.00.BL.*10.10* | Revison K

Zeichenerklärung (Längsprofil)

Zeichenerklärung (Lageplan)

Die im Plan dargestellte Rohrlage kann von der Örtlichkeit abweichen! Die km–Angaben entsprechen nicht der tatsächlichen Leitungslänge!

GASCADE

Vermessungsbüro DIPL. – ING. D. KROLL
Öffentl. best. Vermessungsingenieur
Zollernstraße 31, 52076 Aachen
Tel.: 0241/94607-0, Fax: -17

ERDGAS–FL WEDAL

DN 800 MOP 100

Bad Salzuflen nach Aachen

Kreis	Gemeinde	Gemarkung
Wuppertal	Wuppertal	Dönberg

Festpunkte ETRS89 (cm) Zone 32

PA	Pkt–Nr	Rechts	Hoch	Höhe ü. NHN	PA	Pkt–Nr	Rechts	Hoch	Höhe ü. NHN
TS	10050	2368582.96	5683847.47						
TS	10051	2368556.90	5683817.09						
TS	10052	2368516.83	5683782.55						
TS	10053	2368477.07	5683743.16						
PP	----	2368457.41	5683808.33	236.78					
PP	1201	2368077.15	5683682.95	247.51					
MK	km 181 + 522 m	2368509.89	5683792.55	235.03					
MK	km 181 + 865 m	2368168.42	5683751.02	243.12					
MK	km 181 + 985 m	2368053.50	5683712.89	246.54					
MK	km 182 + 008 m	2368054.16	5683690.91	246.73					

Rev.		erstellt	geprüft	freigegeben	Änderung
K	04.01.2016	Kohlhaas (Kroll)	04.01.2016	GNL–Pa	04.01.2016	GNL–Ha	Ortsvergleich Okt–Dez 2015 eingetr.
J	15.07.2015	Kohlhaas (Kroll)	15.07.2015	GNL–Ki	15.07.2015	GNL–Ki	neue Kilometrierung, neue Schildergrößt–Bezeichnung, Profil neu erstellt
I	30.04.2015	GNL–Pa	30.04.2015	GNL–Se	30.04.2015	GNL–Se	Koordinatensystem im Plankopf in ETRS 89 geändert
-	08.08.2005	Ko.Ka	12.08.2005	GND	12.08.2005	GND	Erstentwurf

Bestandsplan

von km 181 + 399 m bis km 182 + 085 m

Maßstab 1:1000 | Revison K

Graphischer Maßstab 1 : 1

Plan–Nr. 05.00.00.BL.*10.10*